


- 凡例
- : 耐震ブレース (X型)
 - : 耐震ブレース (V型)
 - : 耐震ブレース (逆V型)
- 区画・建具凡例
- : 壁穴区画
 - : 面積区画
 - Ⓢ : 特定防火設備 (常時閉鎖式)
 - ⓈEV : 特定防火設備 (常時閉鎖式、遮煙エレベーター扉)
 - Ⓢ : 特定防火設備 (随時閉鎖式、煙感知器連動)
 - 防SS : 防火設備 (防煙シャッター、随時閉鎖式、煙感知器連動)

設置場所



※衛生器具、PS・EPS内設備機器及び屋内消火栓は設備工事。
 ※発払機はトータリゼータ工事。

revisions		



株式会社 松田平田設計
 一級建築士事務所 東京都知事登録第126号
 〒107-8448 東京都港区元赤坂1-5-17 電話 03-3403-6161(代表)

project no.	■熊本地震に伴う熊本競輪場施設改修工事 竣工図	
date	代表となる設計者 一級建築士 森下 亨	その他の設計者 一級建築士 井川 明彦

メインスタンド
平面図-8
3階 (改修後)
scale 1:150 (A1), 1:300 (A3)

建築
1108