

（令和７年度）

平面図	縮尺	1/600 (0 10 20 m)	学校名	熊本市立 必由館高等学校	調査番号	(都道府県) 43	(市町村) 201	(学校) 5519	整理番号	218

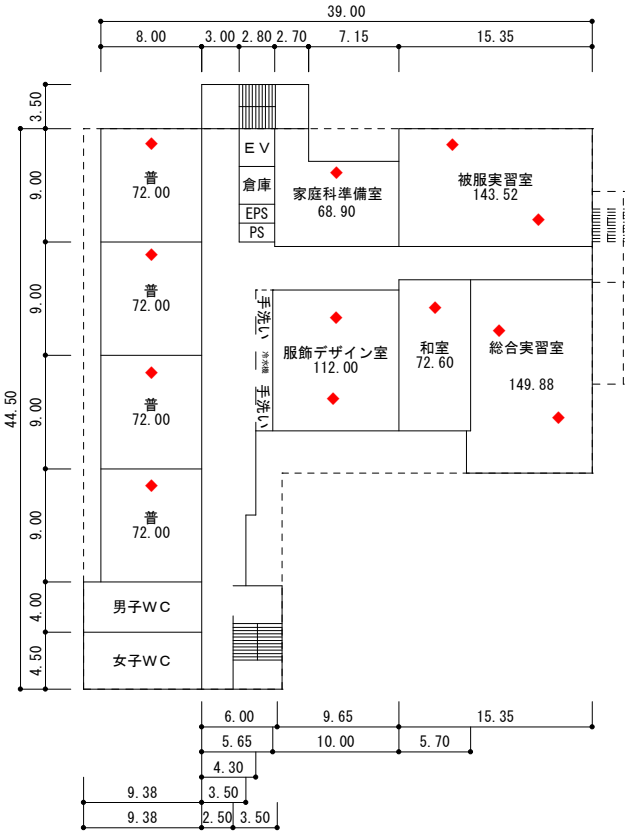


31-1 4 階

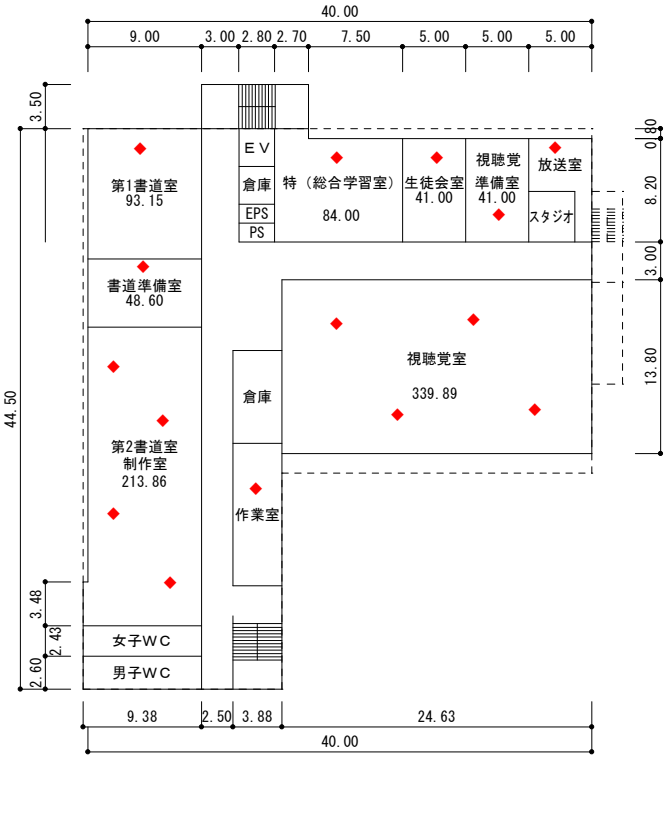

31-1 5 階

※朱書き部分はスノコ貼替え箇所

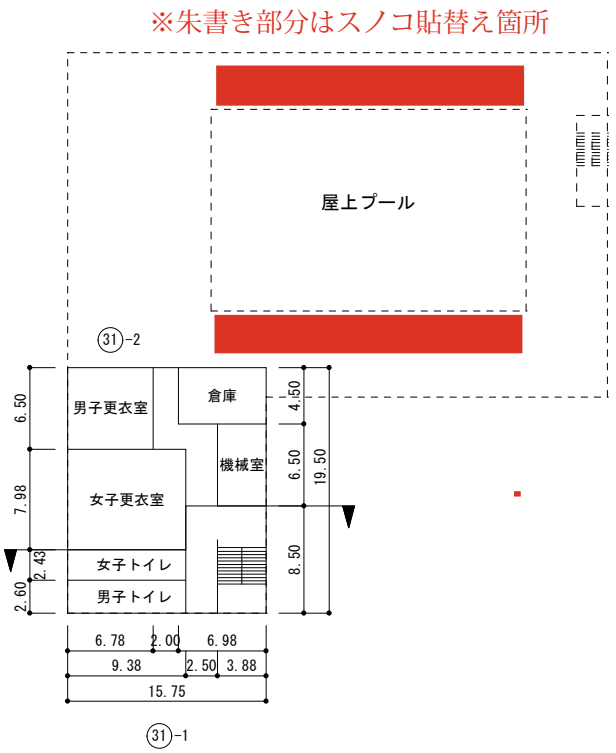

31-1

6 階